施工承認工事（取付管設置）完成図面の提出について

下水道法 16 条等の承認を受けた工事の内、取付管・公共汚水桝のみ設置した場合は工事完成後、下記内容を台帳図に表示のうえ、工事完了届、完成写真と共に提出してください。

※台帳図面は施工承認書受け取り時にお渡しします。

表示内容：取付管の管種・口径・延長と上流マンホールからの距離

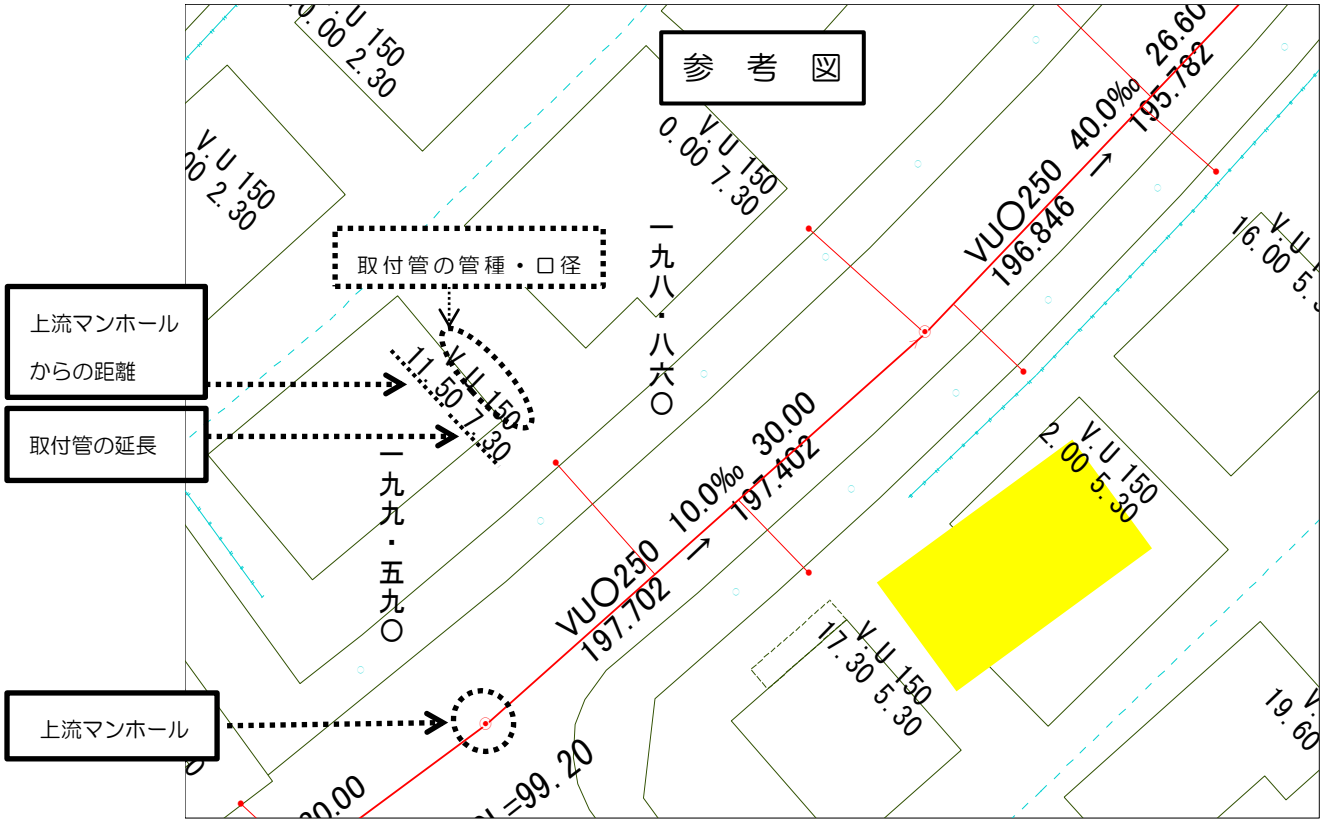

三田市　下水道課